

工程名稱

空總TAF
創新基地建物

圖名

聯合餐廳
二層平面圖

繪圖

設計

校核

比例尺

日期

簽章

1/200

104/9/25

圖號 張號

竣工圖

工程名稱

空總TAF
創新基地建物

圖名


中正堂
一層平面圖

繪圖	
設計	
校核	
比例尺	1/200
日期	10/4/01

簽章

圖號 張號

中正堂一層平面圖 S=1/200

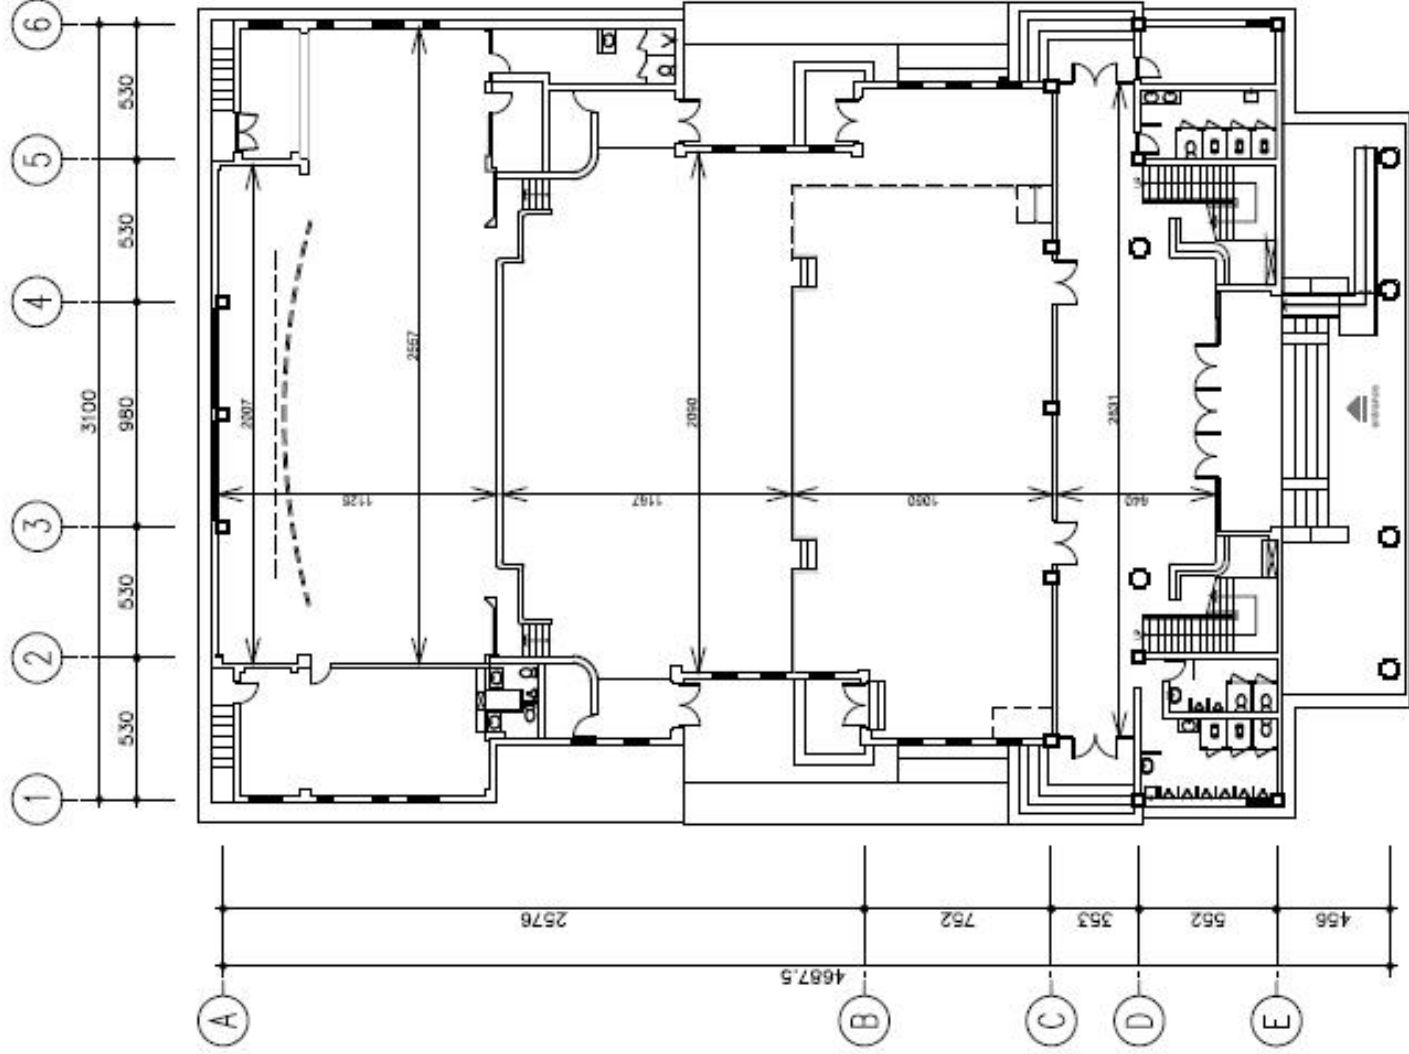

竣工圖

工程名稱

空總TAF
創新基地建物

圖名


中正堂
二層平面圖


繪圖	
設計	
校核	
比例尺	1/30
日期	104/03

簽章

圖號 張號

中正堂二層平面圖 S=1/200

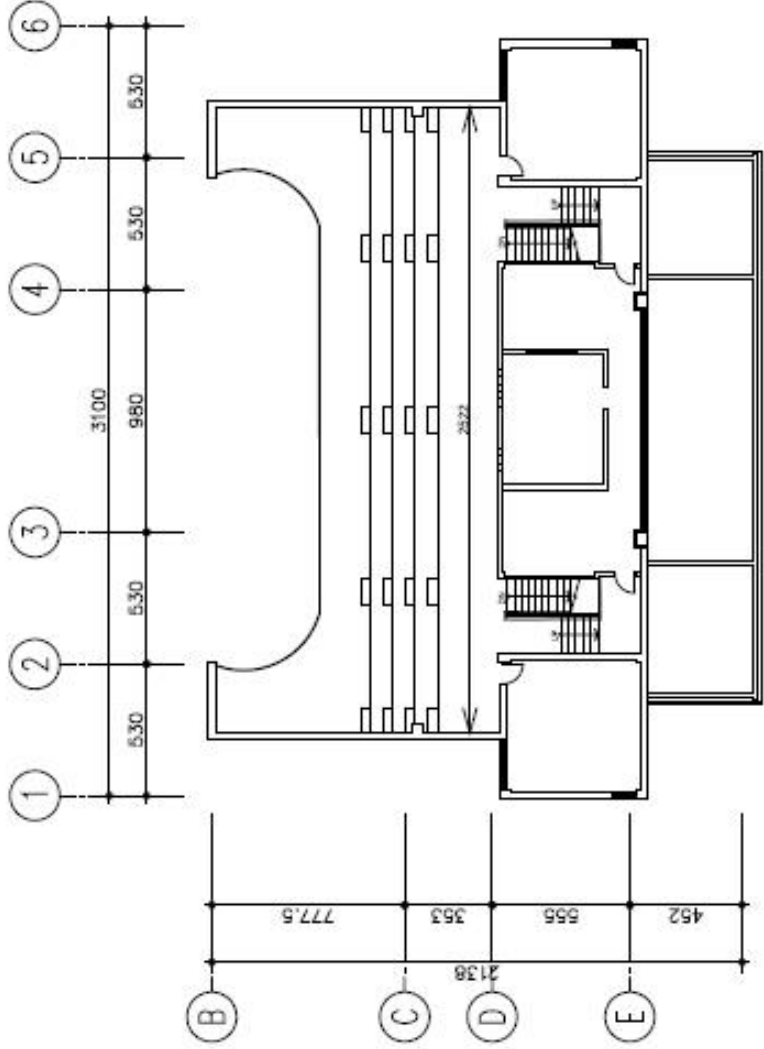

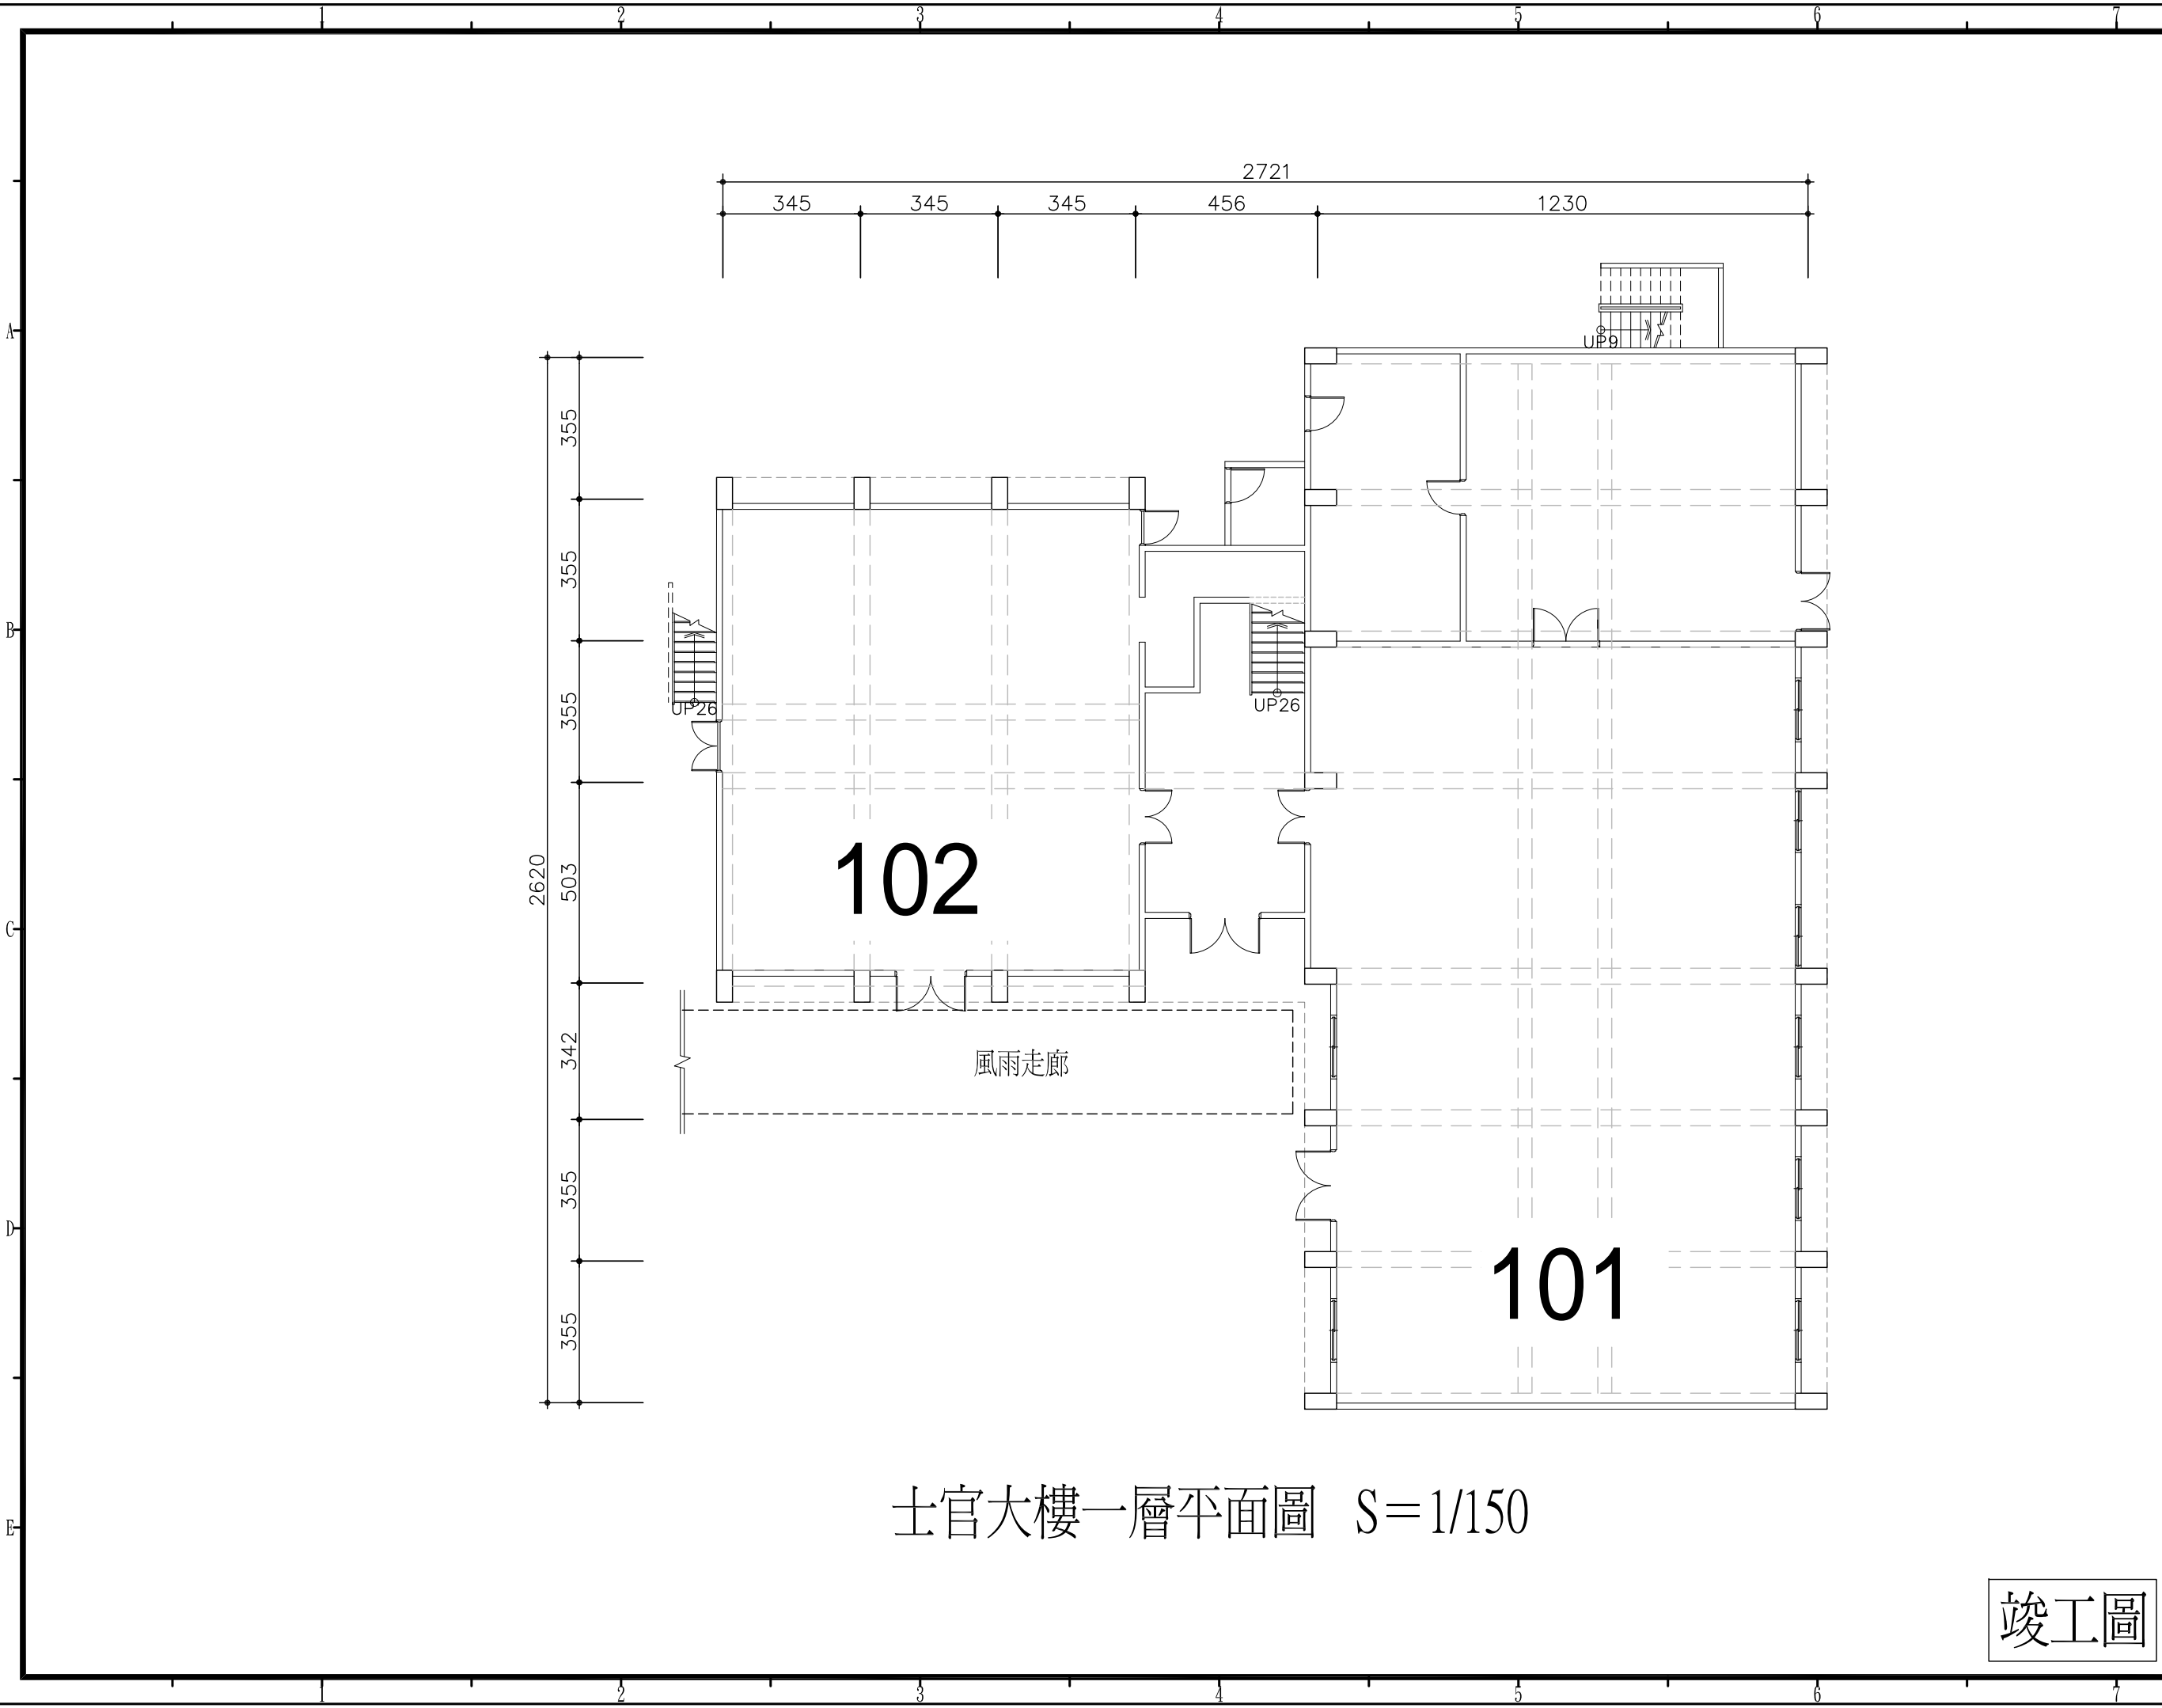

士官大樓一層平面圖 S=1/150

工程名稱
空總TAF
創新基地建物

圖名
士官大樓
一層平面圖

繪圖	
設計	
校核	
比例尺	1/150
日期	104/7/27

簽章

圖號 張號

竣工圖